

COMMUNE DE ROULANS

Plan de récolement des réseaux  
Assainissement



Sciences Environnement  
6 Boulevard Diderot  
25000 BESANCON  
www.sciences-environnement.fr  
Tél. : 03 81 53 02 60 Fax : 03 81 80 01 08

N° 15-122

Mai 2019


Légende

Ech. : 1 / 2000



**Assainissement collectif**

« Origine Cadastre (C) – 2012 – DGFIP – Droits de l'Etat réservés »

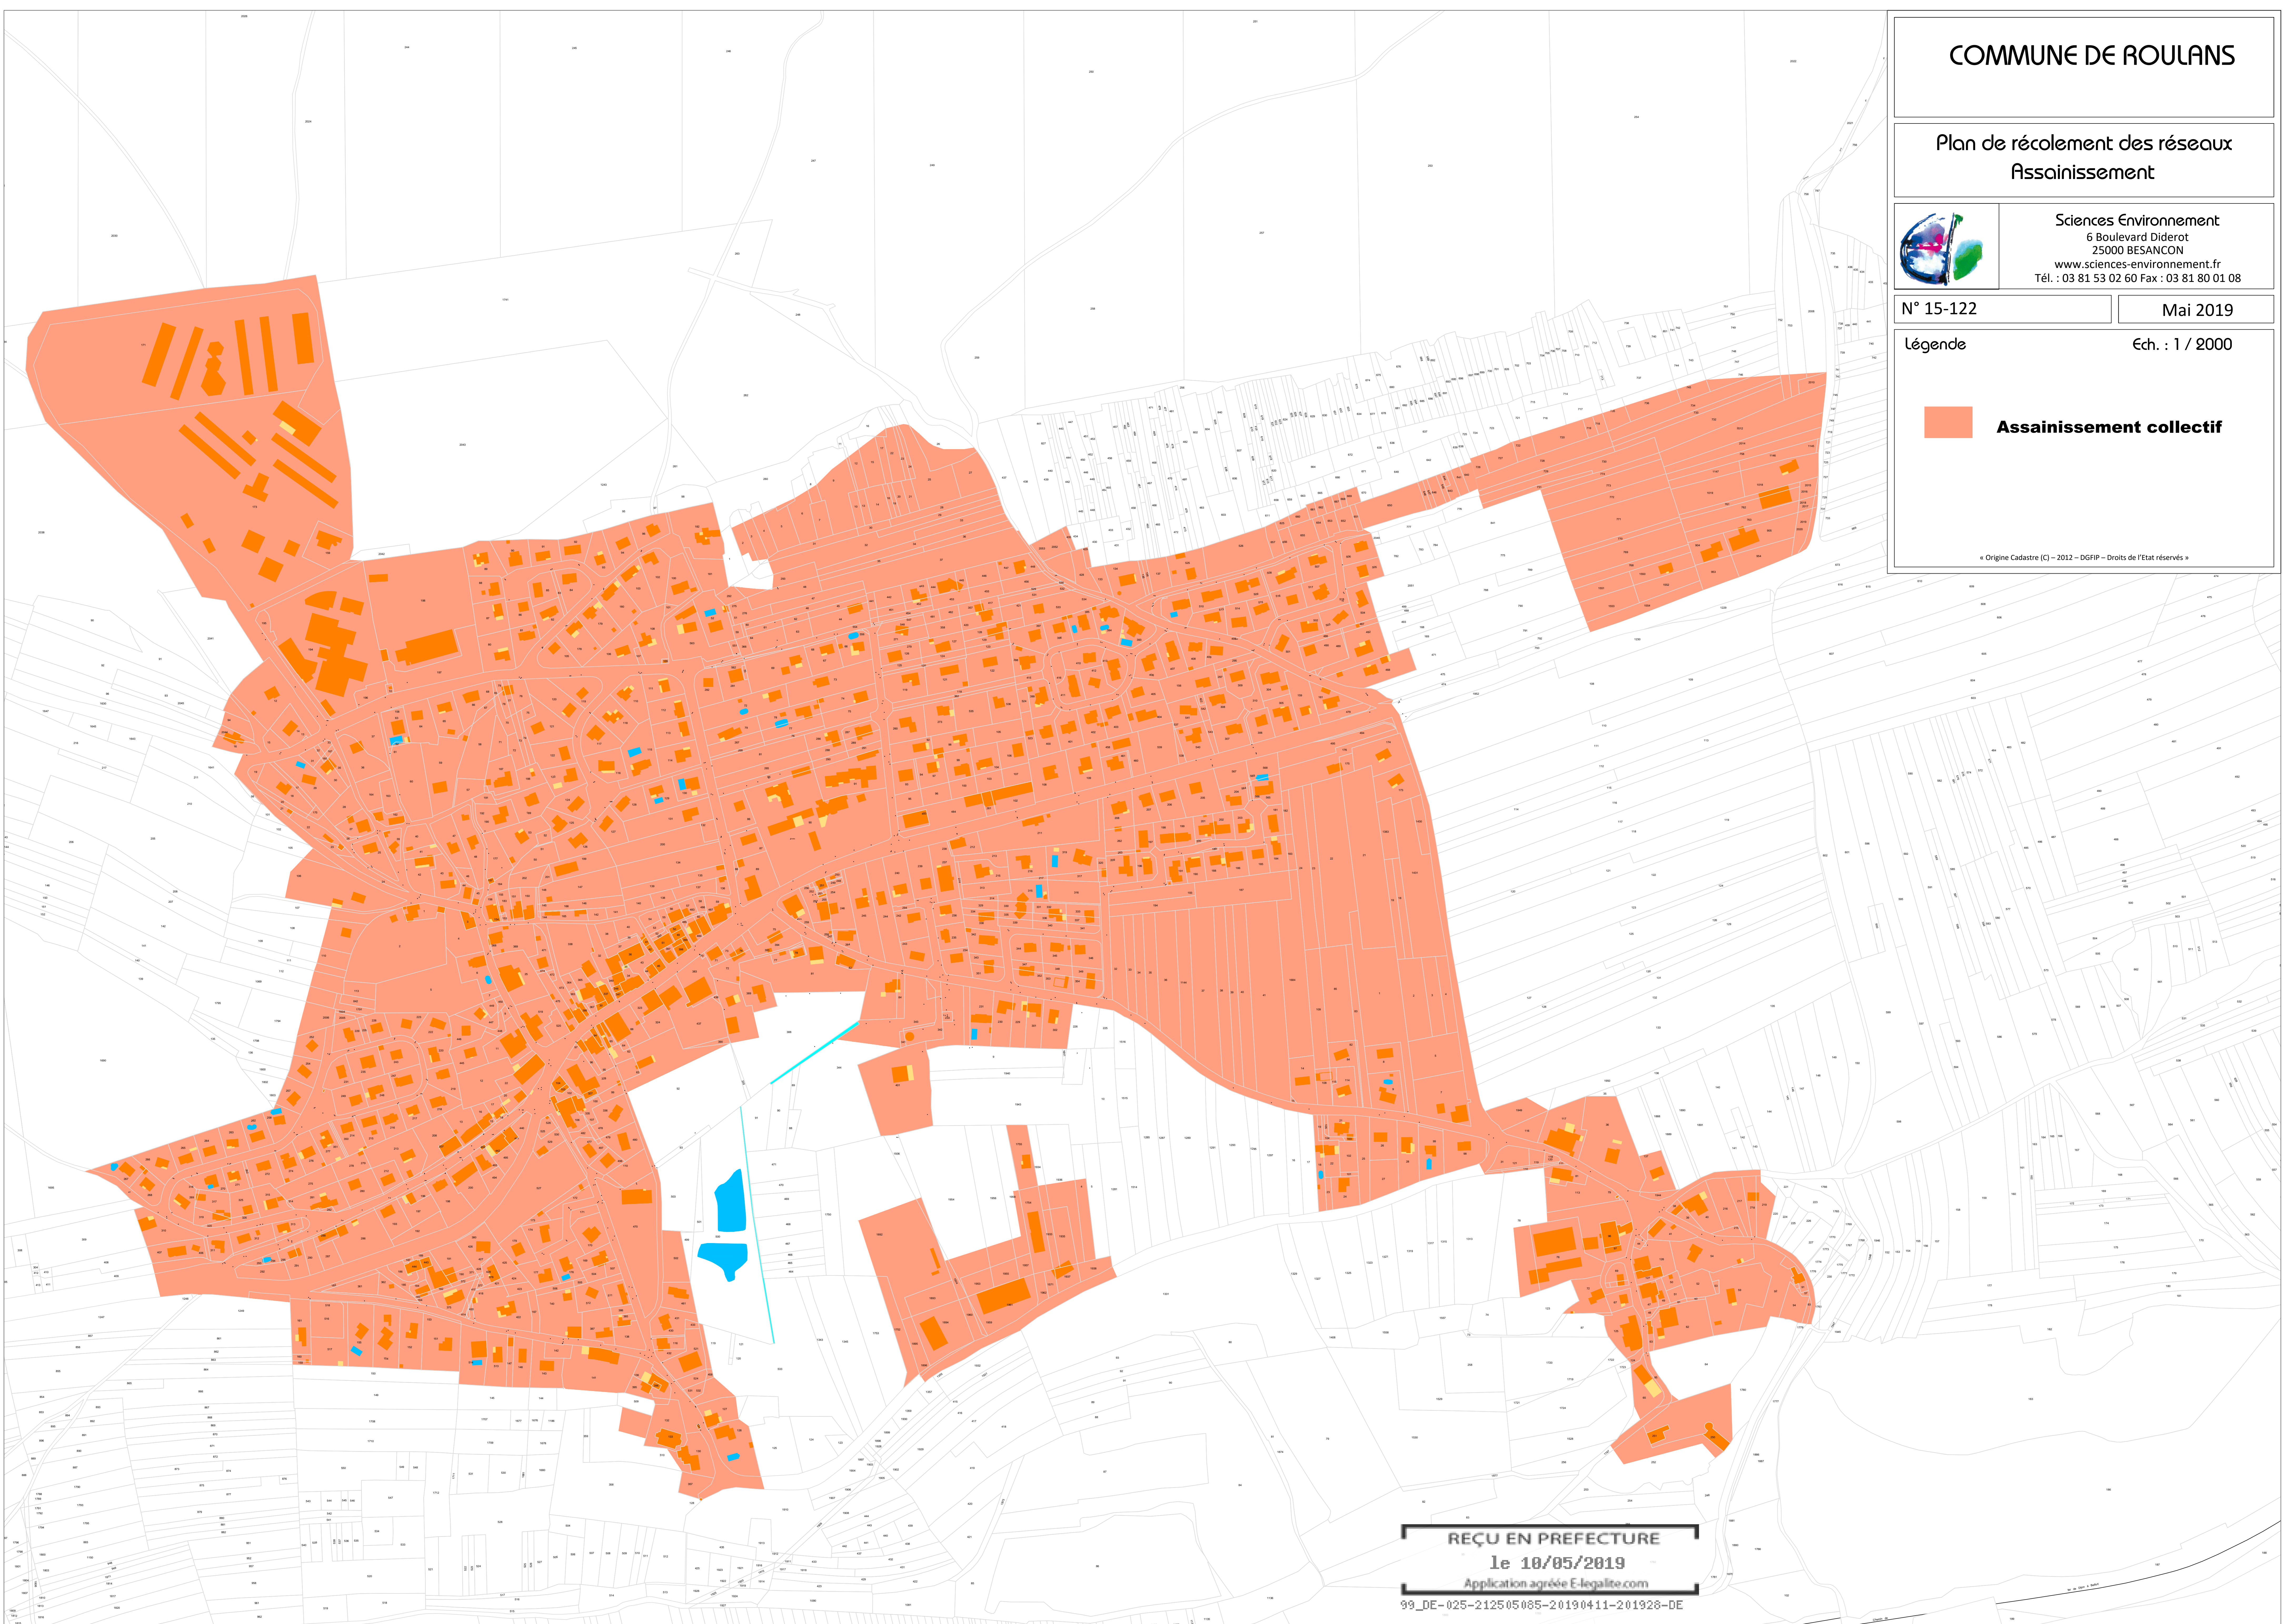

REÇU EN PREFECTURE  
le 10/05/2019  
Application agréée E-legalite.com

99\_DE-025-212505085-20190411-201928-DE